


154-17/1

Änderungsplan



Bestandsplan

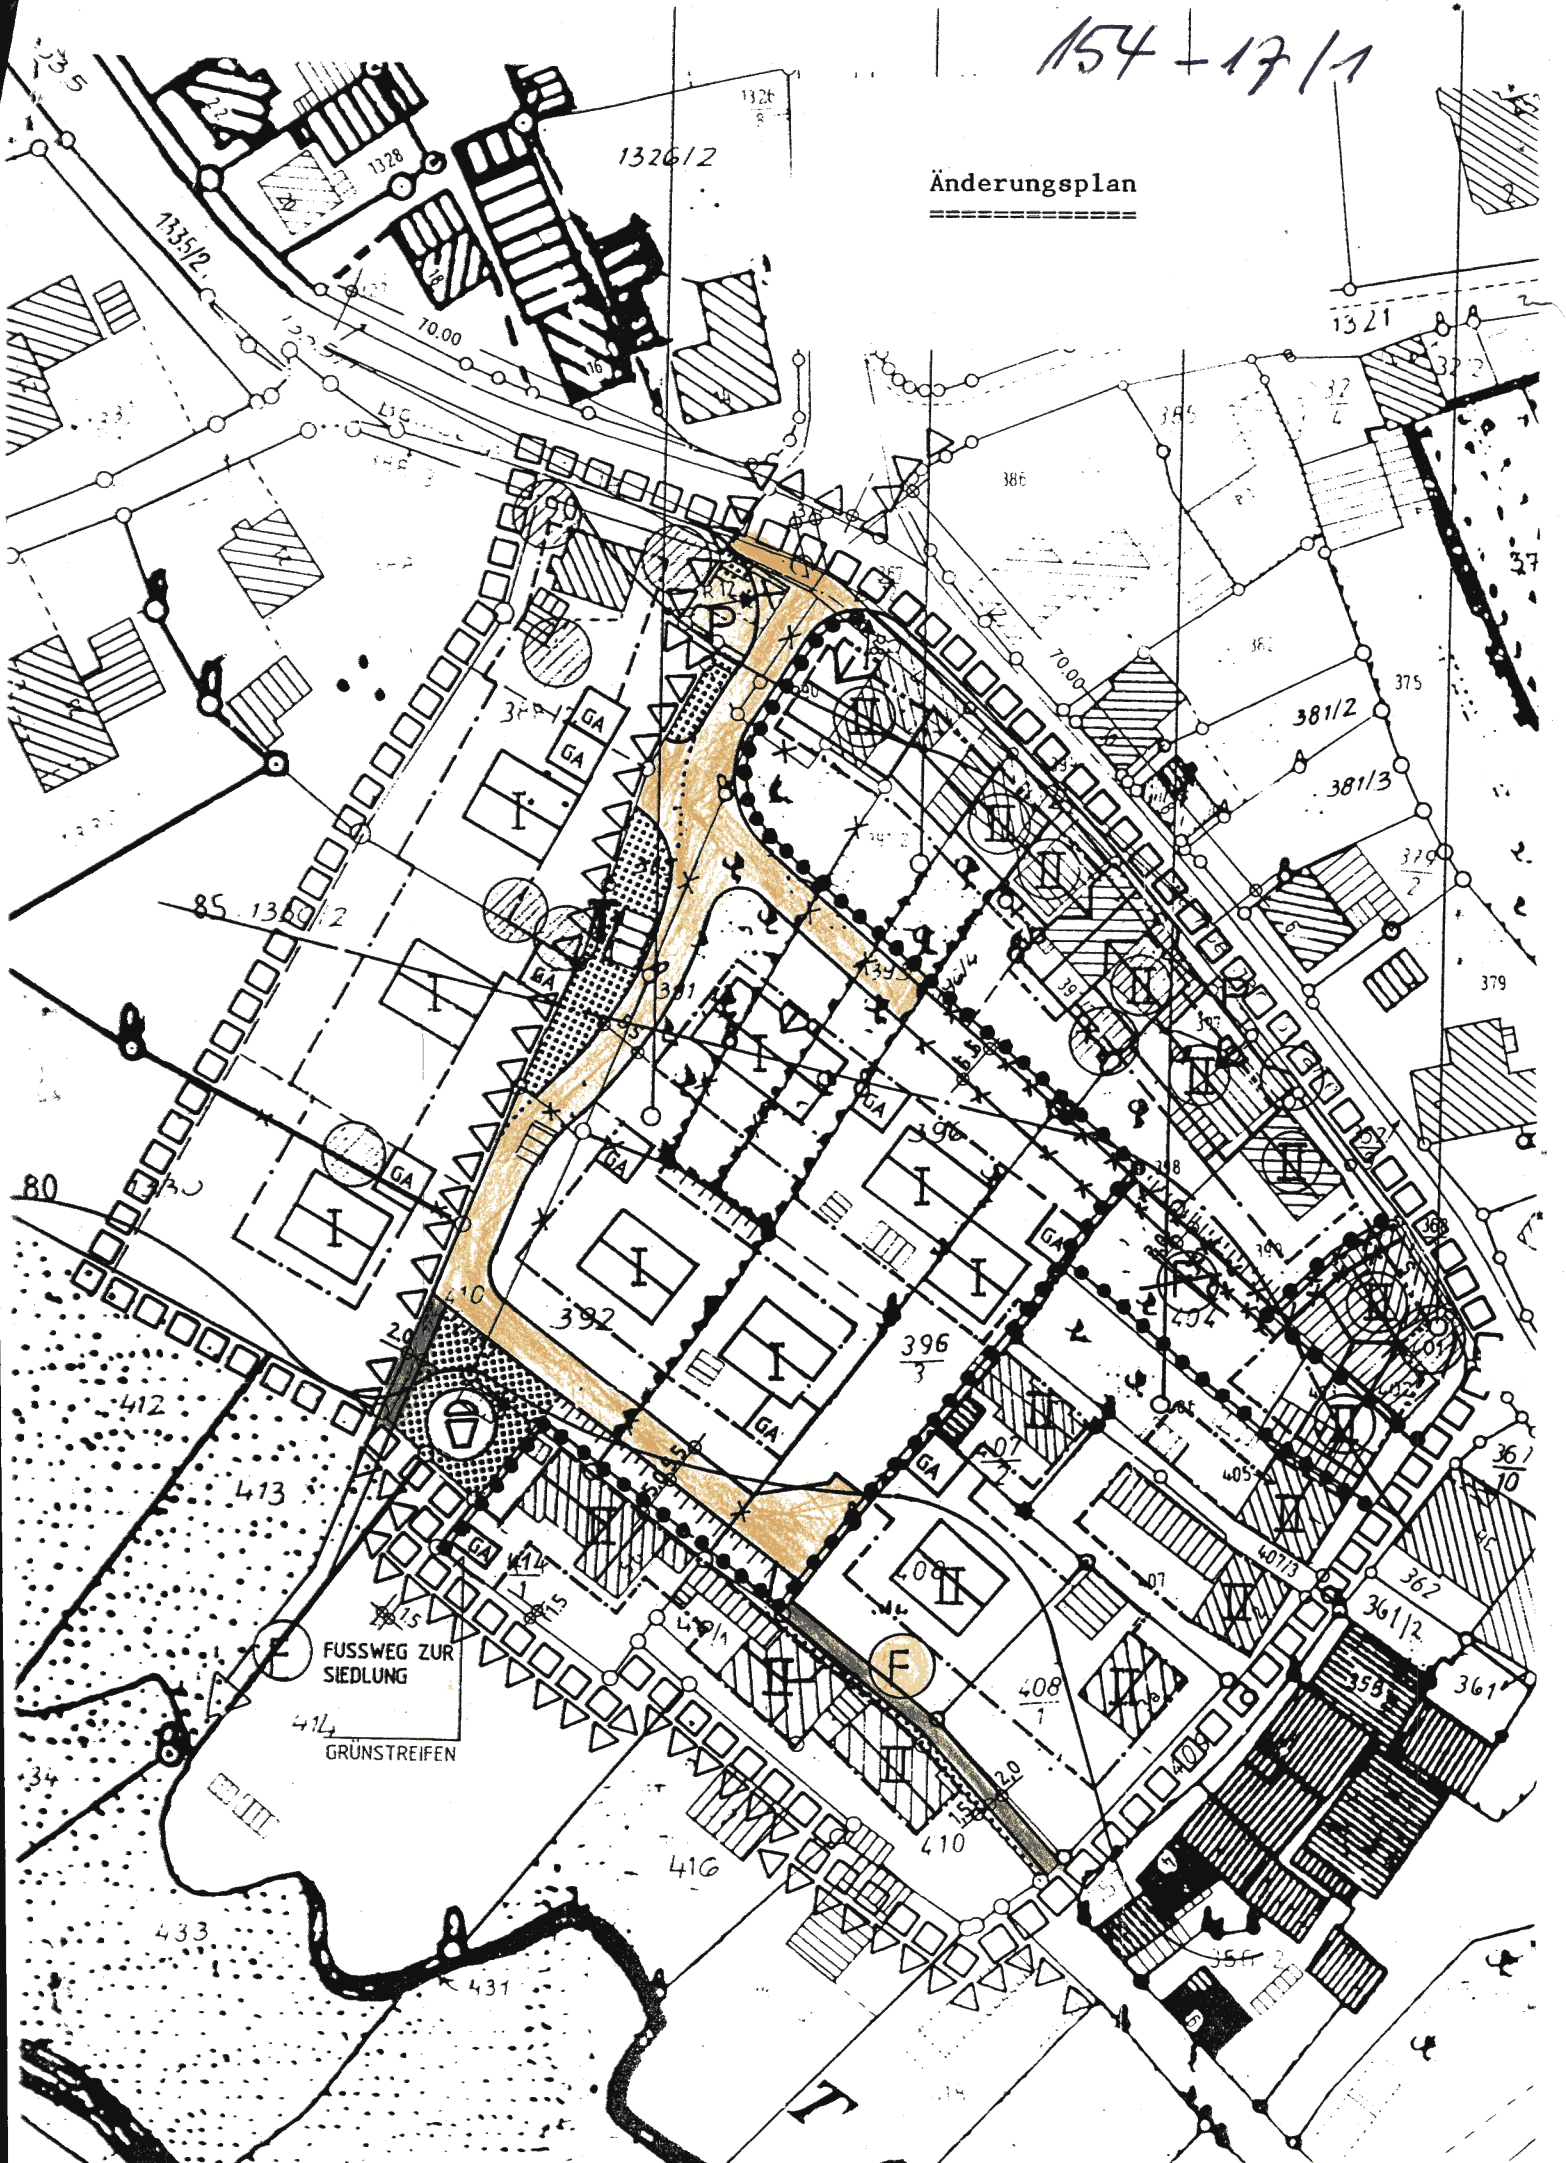